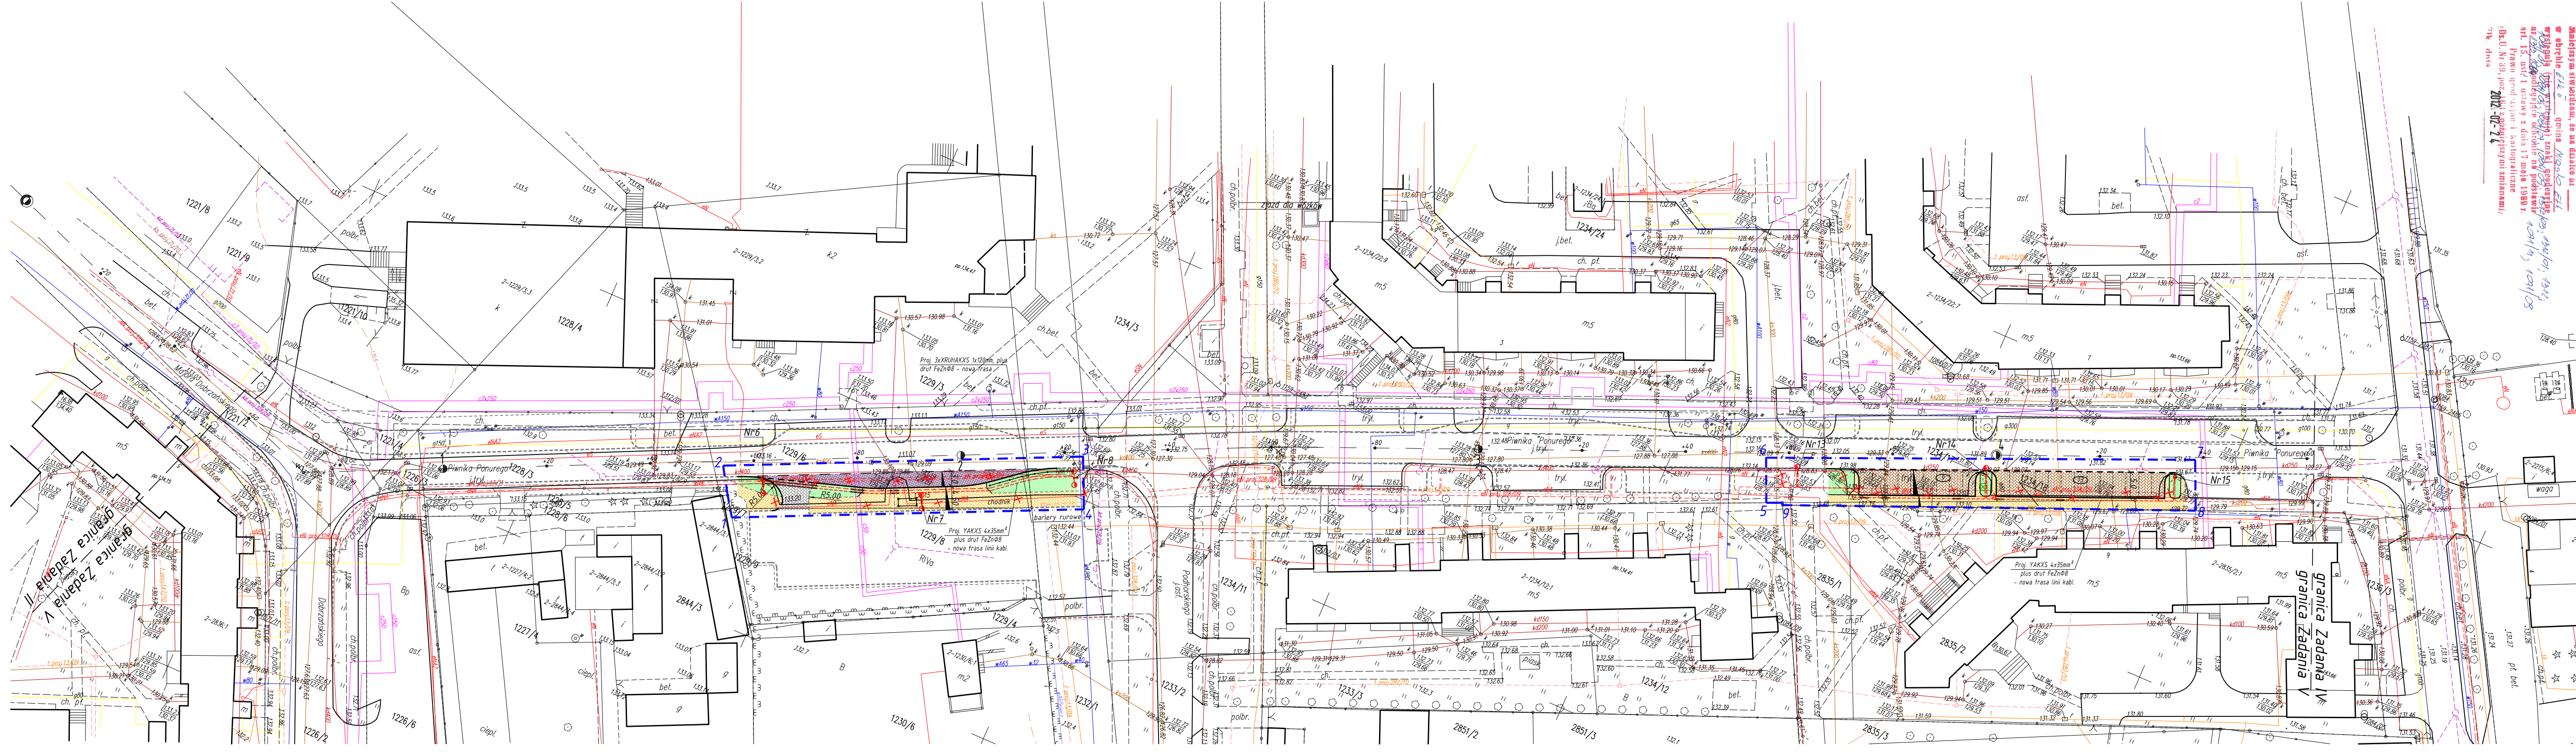

PLAN SYTUACYJNO-WYSOKOŚCIOWY

Projekt zamienny do projektu „Przebudowy ul. Piwnika „Ponurego"
na os. Konieczki w Ełku wraz z budową i przebudową infrastruktury technicznej
kolidującej z projektowaną ulicą"

Legenda:

- - proj. zakres inwestycji
- - proj. krawężnik betonowy
- - proj. obniżony krawężnik betonowy (zatoka postojowa)
- - proj. obniżony opornik betonowy (zatoka autobusowa)
- - proj. obrzeże betonowe
- - proj. krawężniki wg projektu objętego decyzją NR 473/2011 (Zadanie V)
- - proj. obrzeża wg projektu objętego decyzją NR 473/2011 (Zadanie V)
- - proj. wiata przystankowa
- - proj. rzędne terenu
- ▨ - proj. zatoka autobusowa
- ▨ - proj. zjazd na parking
- ⑨ - proj. ilość stanowisk postojowych
- ▨ - proj. stanowiska postojowe
- ▨ - proj. chodniki
- 🟩 - proj. zieleńce
- - proj. trasy linii kablowych SN - Es1-Es2: L=59m;
- - proj. trasy linii kablowych oświetleniowych
  Eo1-Eo2-Eo3: L=64m;
  Eo4-Eo5-Eo6: L=96m; ∑ Eo: L=160m;
- ✕–✕ - zmiana trasy linii kablowej SN - ZUD47/11
- ✕–✕ - zmiana trasy linii kablowej oświetleniowej - ZUD328/09
- - proj. słupy oświetleniowe
- - istn. drzewa liściaste do przesadzenia

Przedsiębiorstwo Projektowania i Realizacji Inwestycji Komunalnych
"INKOM" Sp. z o.o. w Białymstoku
15-014 Białystok, ul. Sobieskiego 12; tel./fax. (0-85) 675 35 93

INWESTOR: Miasto Ełk OBIEKT: Zatoka autobusowa, zatoki postojowe, zjazd, chodniki, sieć energetyczna oraz oświetlenie uliczne STADIUM: Projekt wykonawczy RYSUNEK: Plan sytuacyjno-wysokościowy			Nr rys.: 2/5 Skala: 1:500
Branża	Imię i nazwisko: Projektant Imię i nazwisko: Opracowanie	Data	Podpis
D	mgr inż. Bogusław Chrzanowski BŁ/223/94	marzec 2012	
	mgr inż. Urszula Stankiewicz	marzec 2012	

MAPA DO CELÓW PROJEKTOWYCH

Skala 1:500

Szkic orientacji
Skala 1:3500

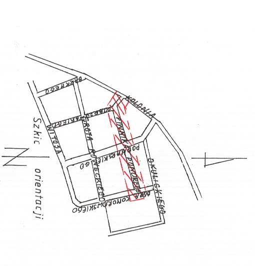

Województwo: WARMIŃSKO - MAZURSKIE
Powiat: EŁCKI
Jednostka ewidencyjna: 280501_1 Miasto Ełk
Obręb: 02-Ełk II
ul. Piwnika Ponurego
Nr KERG: 1159-70/2012
Nr ks. zam.: 28/2012
Mapa aktualna na dzień: 16-02-2012 r.
Układ współrzędnych płaskich: Układ 2000 strefa 7, południk 21
Układ wysokości: Układ lokalny Miasta Ełk

WYKONAWCA :
PRZEDSIĘBIORSTWO GEODEZYJNE
"LIBELA" s.c.
K. Ciechanowicz, M. Waleśko
15-950 Białystok, ul. Sienkiewicza 55A
tel. 85 6752-648
REGON 050223020, NIP 966-05-90-857

KRZYSZTOF CIECHANOWICZ
geodeta uprawniony
świad. Min. G.P.iB. nr 13136
tel. kom. 0502594313
biuro 85-6752648

STAROSTWO POWIATOWE W EŁKU
W obszarze oznaczonym linią ....
dokonano aktualizacji treści mapy zasadniczej.
Dokumenty z pomiaru uzupełniającego 2012-02-24
do zasobu powiatowego w dniu 2012-02-24
i zaewidencjonowano pod nr GEK.1159.0332-38
Niniejsza mapa może służyć do celów projektowych.
Projektowane obiekty budowlane wymagające pozwolenia na budowę podlegają wytyczeniu i inwentaryzacji powykonawczej przez jednostki uprawnione do wykonywania prac geodezyjnych.
2012-02-24
(miejscowość i data)
Z up. STAROSTY
Geodeta Powiatowy
(imię i nazwisko, podpis osoby upoważnionej)

Niniejszym stwierdzam, że na działce nr ______
w obrębie Ełk II gmina Miasto Ełk
występują (nie występują) znaki geodezyjne nr 1084/04, 1084/05, 1084/04, 1084/03, 1312/03, 1312/01, 1312, 1313, 1084/09, 1091/m, 1091/08 podlegające ochronie na podstawie art. 15 ust. 1 ustawy z dnia 17 maja 1989 r. Prawo geodezyjne i kartograficzne (Dz.U. Nr 30, poz. 163 z późniejszymi zmianami)
2012-02-24